
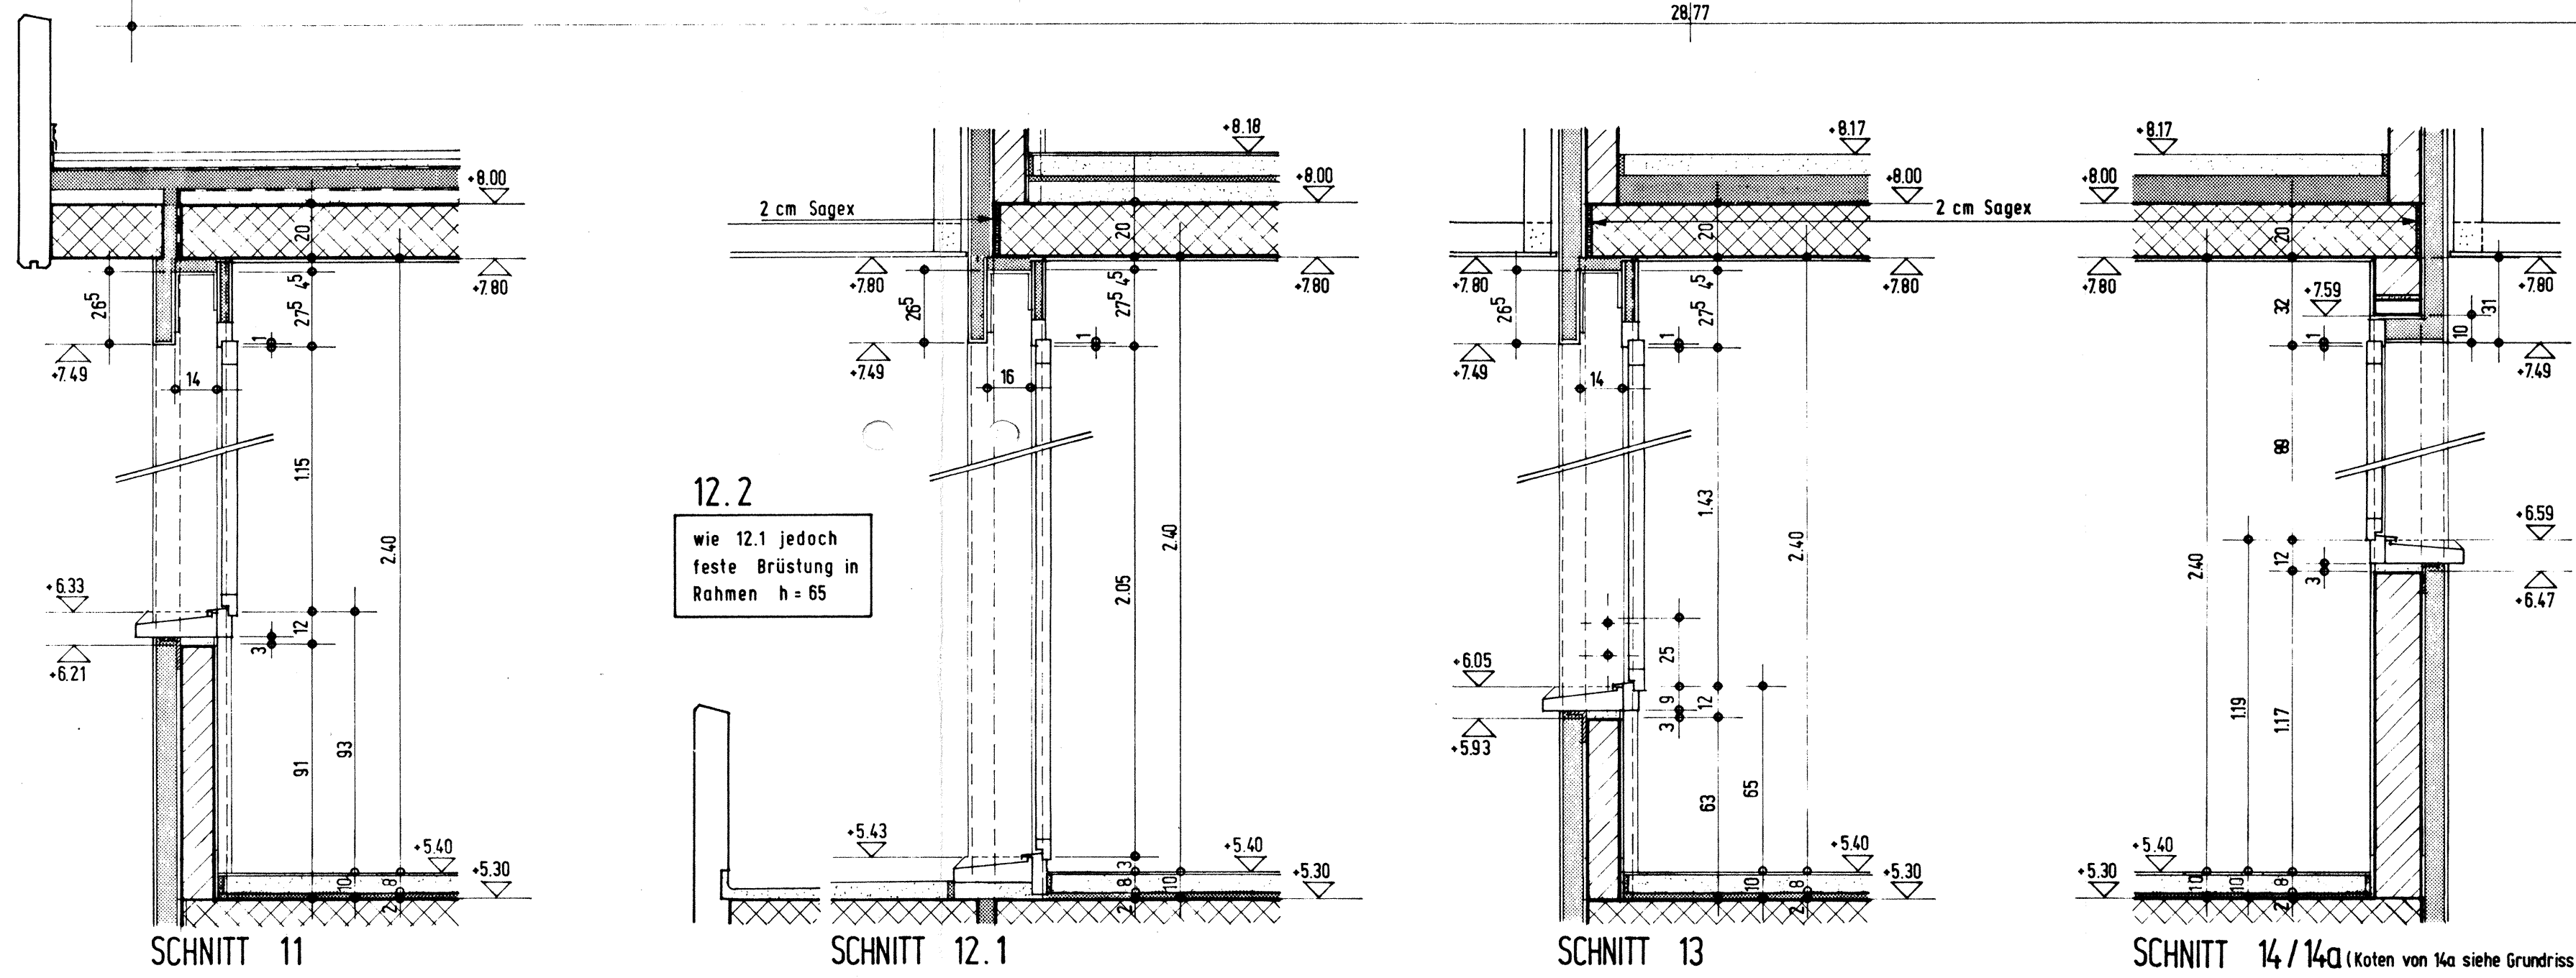
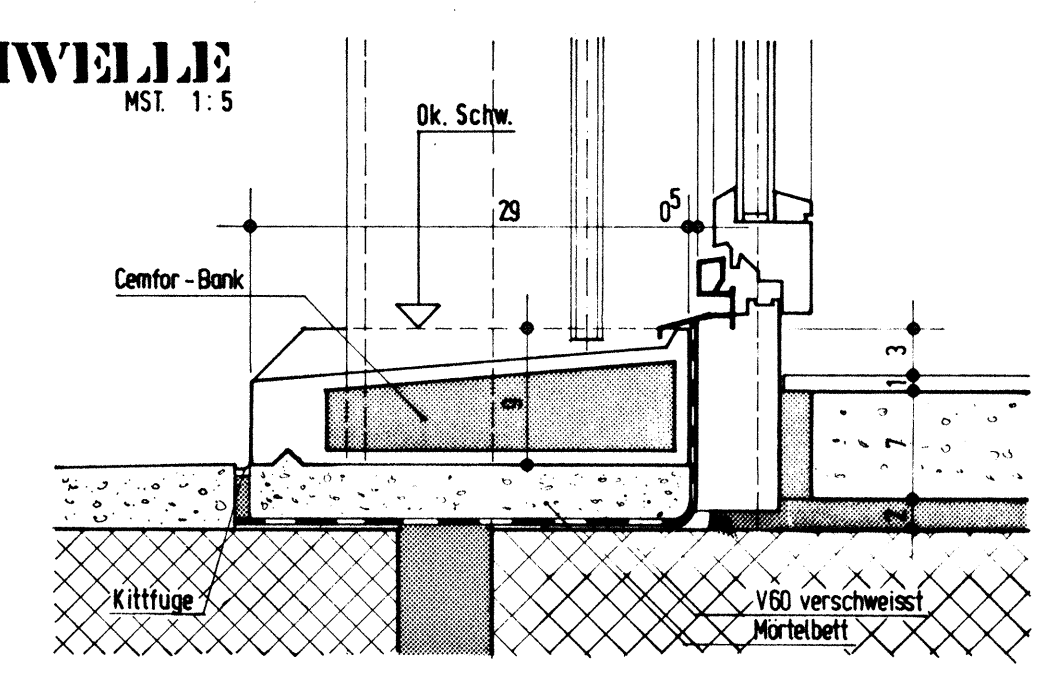
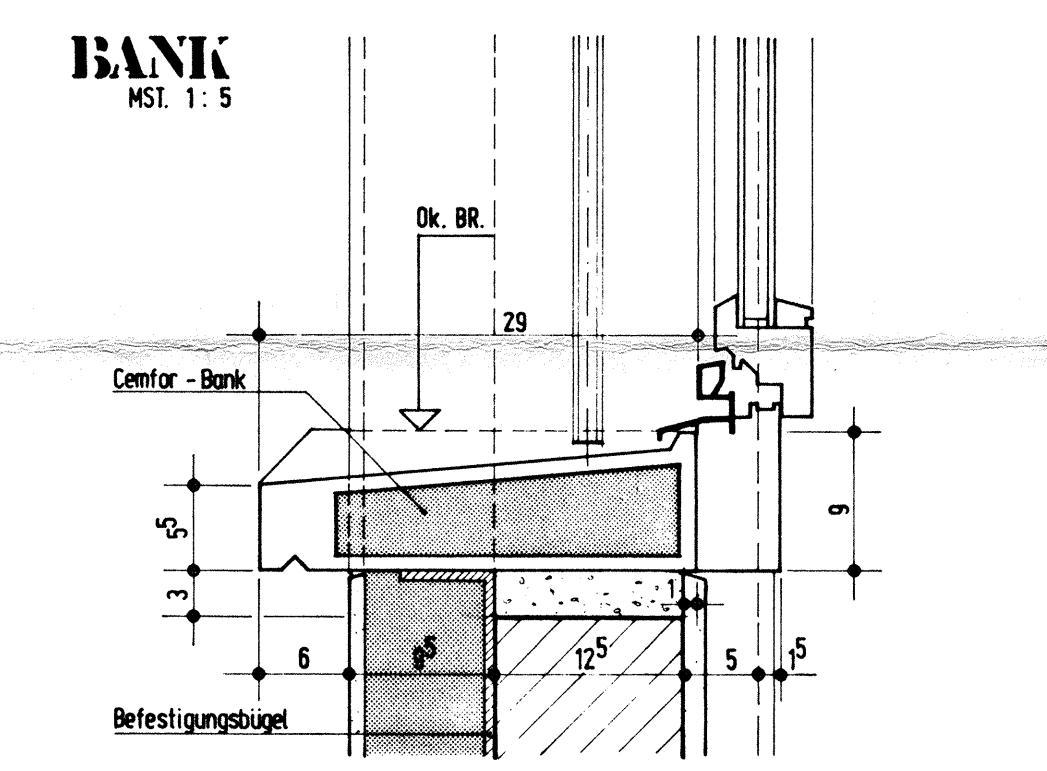
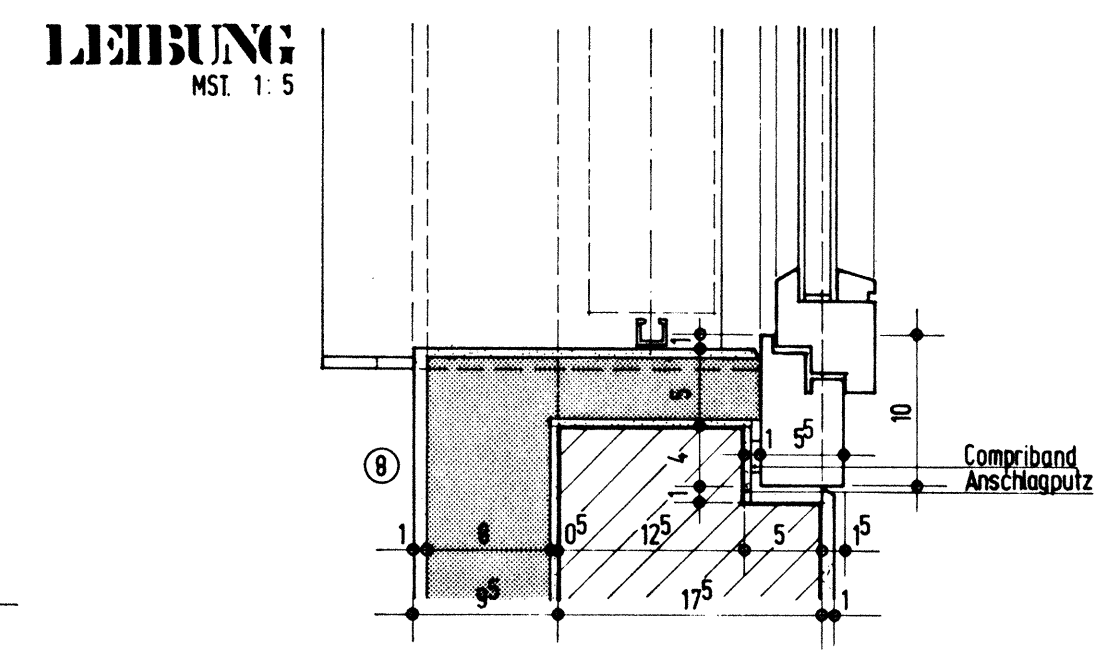
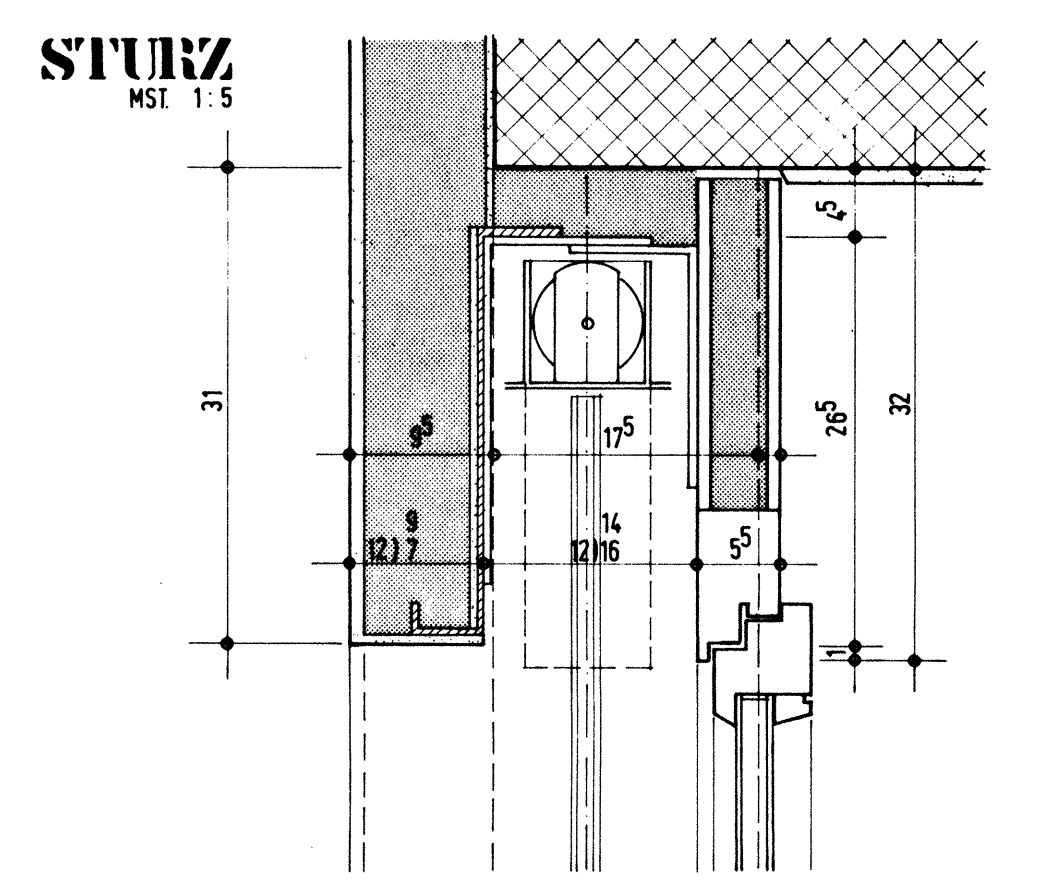


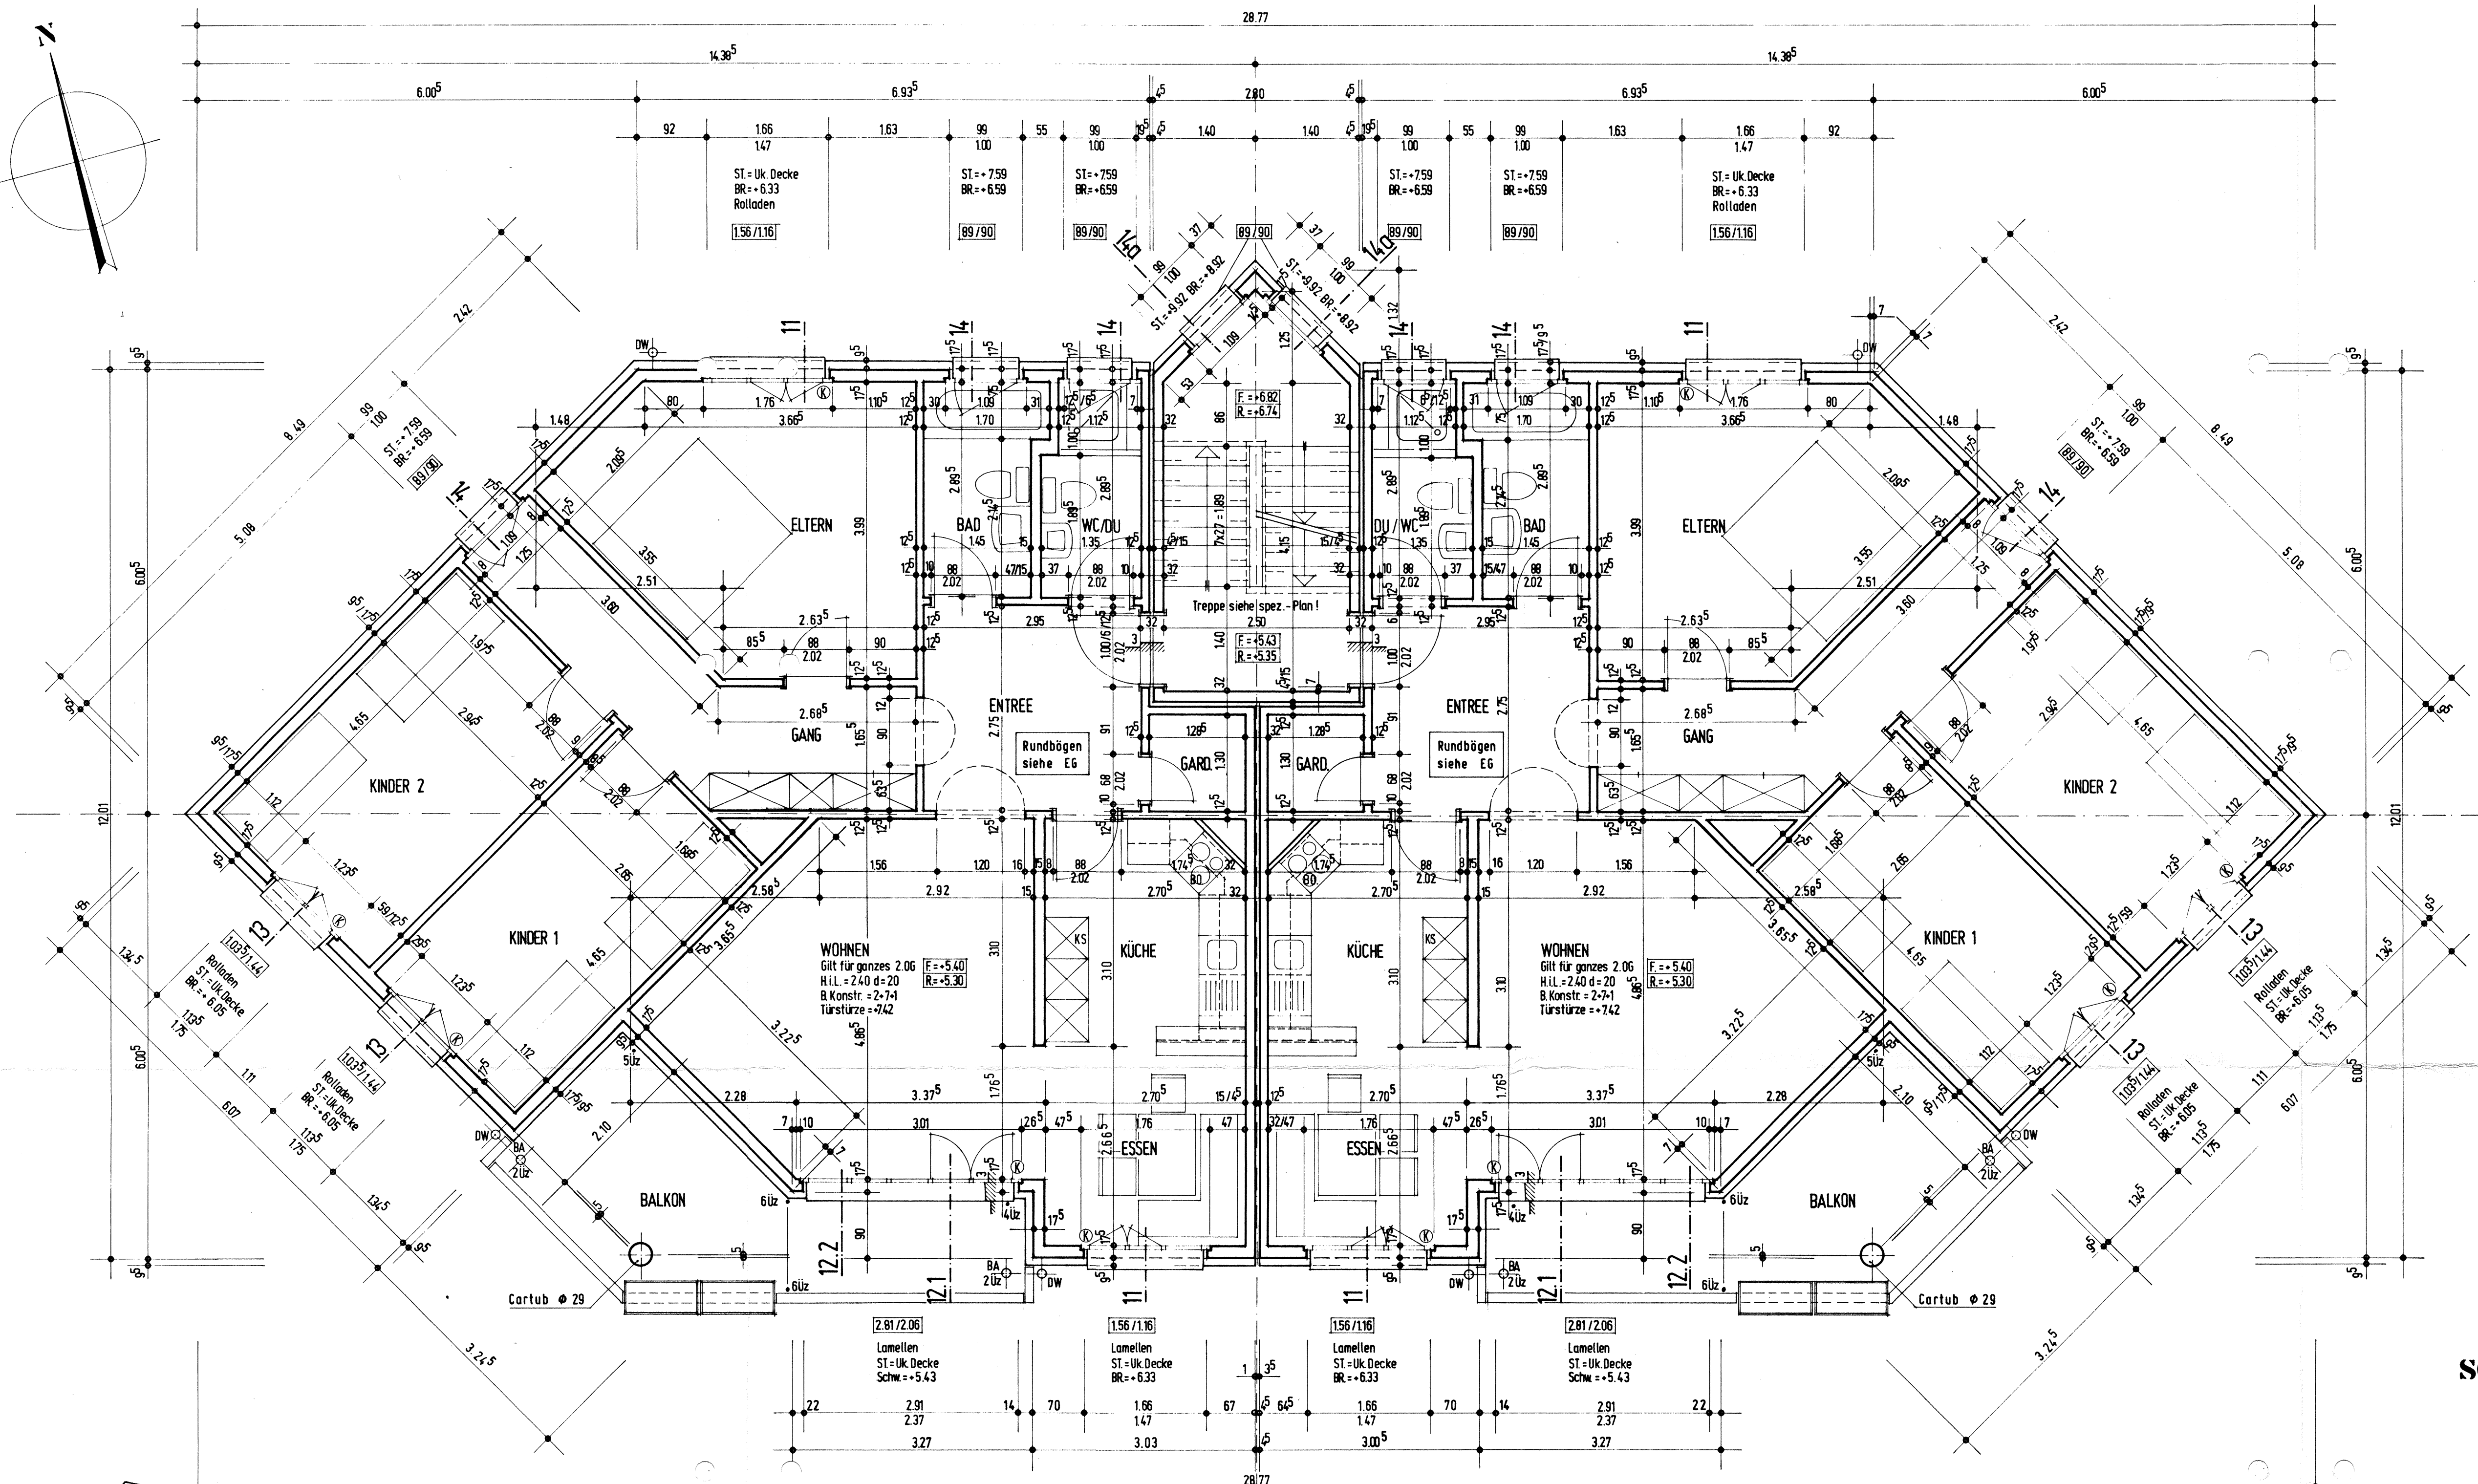

Alle Masse sind vom Unternehmer am Bau zu kontrollieren. Unstimmigkeiten sind der Bauleitung sofort zu melden.
Die Masse sind Rohmasse.
Türhöhen: Ok. fertige Schwelle bzw. höherer Boden bis Uk. roher Sturz.
Fensterhöhen: Ok. fertige Brüstung bis Uk. roher Sturz.

- Dämmung
- Beton
- Backstein

- Fertig: Ok. fertig Boden
- Roh: Ok. roher Boden
- H.L.: Höhe im Licht
- ST.: Uk. roher Sturz
- BR.: Ok. fertige Brüstung
- Schw.: Ok. fertige Schwelle
- (Kross): Fenster im Putzlichtmass
- (K): Kurbel

REVISIONSPLAN

27. JANUAR 1992

NEUBAU MEHRFAMILIENHAUS
"CHESCHTENEMATT" RICKENBACH

2.OG

BAUHERR: WOHNGENOSSENSCHAFT "JÖDER" RICKENBACH LU

2. ETAPPE

AUSFÜHRUNGSPLAN

Mst. 1: 50/20/5
Datum mk 30.10.90

GRUNDRISS 2. OBERGESCHOSS

Plan Nr. 295-35

Peter Hofer Architekt, 6221 Rickenbach
Bauleitung: Hofer & Graf AG, 6210 Sursee

Tel. 045 - 51 20 20
Tel. 045 - 21 55 00